



Lipusz, 06.07.2018 r.

Znak sprawy: PZP.271.1.2018

WYKONAWCY

Dotyczy : postępowania o udzielenie zamówienia publicznego prowadzonego w trybie przetargu nieograniczonego na roboty budowlane pn. **Rozbudowa Gminnego Ośrodka Kultury Sportu i Rekreacji w Lipuszu o garderobę przy Sali widowiskowej oraz szklany wiatrołap, na terenie działki nr 428/16, nr ogłoszenia 578060-N-2018, umieszczone na portalu UZP w dniu 25.06.2018.**

Działając na podstawie art.38 ust.1 i 2 ustawy z dnia 29 stycznia 2004 r. Prawo zamówień publicznych (j.t. Dz. U. z 2017 r. 1579 ze zm.) w odpowiedzi na pytanie Wykonawcy Zamawiający wyjaśnia co następuje:

**1. Pytanie z dnia 02.07.2018 r.**

Czy Zamawiający wyraża zgodę na płatności częściowe?

**Odpowiedź:**

Zamawiający nie wyraża zgody na płatności częściowe.

**2. Pytanie z dnia 02.07.2018 r.**

Czy zamawiający dysponuje inwentaryzacją przebiegu linii kablowej oświetlenia zewnętrznego- brak informacji w przedstawionej dokumentacji przetargowej.

**Odpowiedź:**

Zamawiający przedstawia inwentaryzację przebiegu linii kablowej.

**3. Pytanie z dnia 02.07.2018 r.**

Proszę o podanie kwoty przeznaczonej na powyższy przetarg - brak informacji na stronie GOKSiR odnośnie planu zamówień publicznych.

Zgodnie z art. 13a ustawy Pzp:

„1. Zamawiający, o których mowa w art. 3 ust. 1 pkt 1 i 2, oraz ich związki, nie później niż 30 dni od dnia przyjęcia budżetu lub planu finansowego przez uprawniony organ, sporządzają plany postępowania o udzielenie zamówień, jakie przewidują przeprowadzić w danym roku finansowym oraz zamieszczają je na stronie internetowej.

**Odpowiedź:**

Zamawiający nie posiada sporządzonego planu postępowania o udzielenie zamówień. Zgodnie z art. 86 ustęp 3. Ustawy Prawo Zamówień Publicznych Zamawiający bezpośrednio przed otwarciem ofert



podaje kwotę, jaką zamierza przeznaczyć na sfinansowanie zamówienia. W załączniku przekazujemy Plan Finansowy Gminnego Ośrodka Kultury Sportu i Rekreacji.

**D Y R E K T O R**

Gminnego Ośrodka Kultury  
Sportu i Rekreacji w Lipuszu

*Kamila Żywicka*

Mapa niniejsza służy do celów opiniodawczych i dotyczy  
**POMIARU POWYKONAWCZEGO UKŁADU DROGOWEGO,  
 SIECI ENERGETYCZNO-OŚWIETLENIOWEJ ORAZ SIECI 'kd'**  
 SKALA 1:500

woj. pomorskie, powiat kościerski  
 gmina Lipusz, obręb Lipusz  
 dz. nr 428/9, 428/16, 428/18  
 Sekcja mapy zas. 324.322.202, 324.411.161  
 KERG 1293/2010


Wykonawca:  
**„GEODEZJA” BIURO GEODEZYJNE PIOTR MATUSIAK**  
 ul. Malczewskiego 78/211, 80-107 Gdańsk

 Sporządził: Piotr Matusiak

Realizacja w terenie: projekt nie był uzgodniony w ZUD.

Gdańsk, dn. 14.09.2010 r.

Uprawnienia nr 17144, zakres 1,2,14  
 tel. 0-58-37-65-11, 658-307-51-22  
 mail: matusiak@geodezja-piotr.com.pl  
 www.geodezja-piotr.com.pl

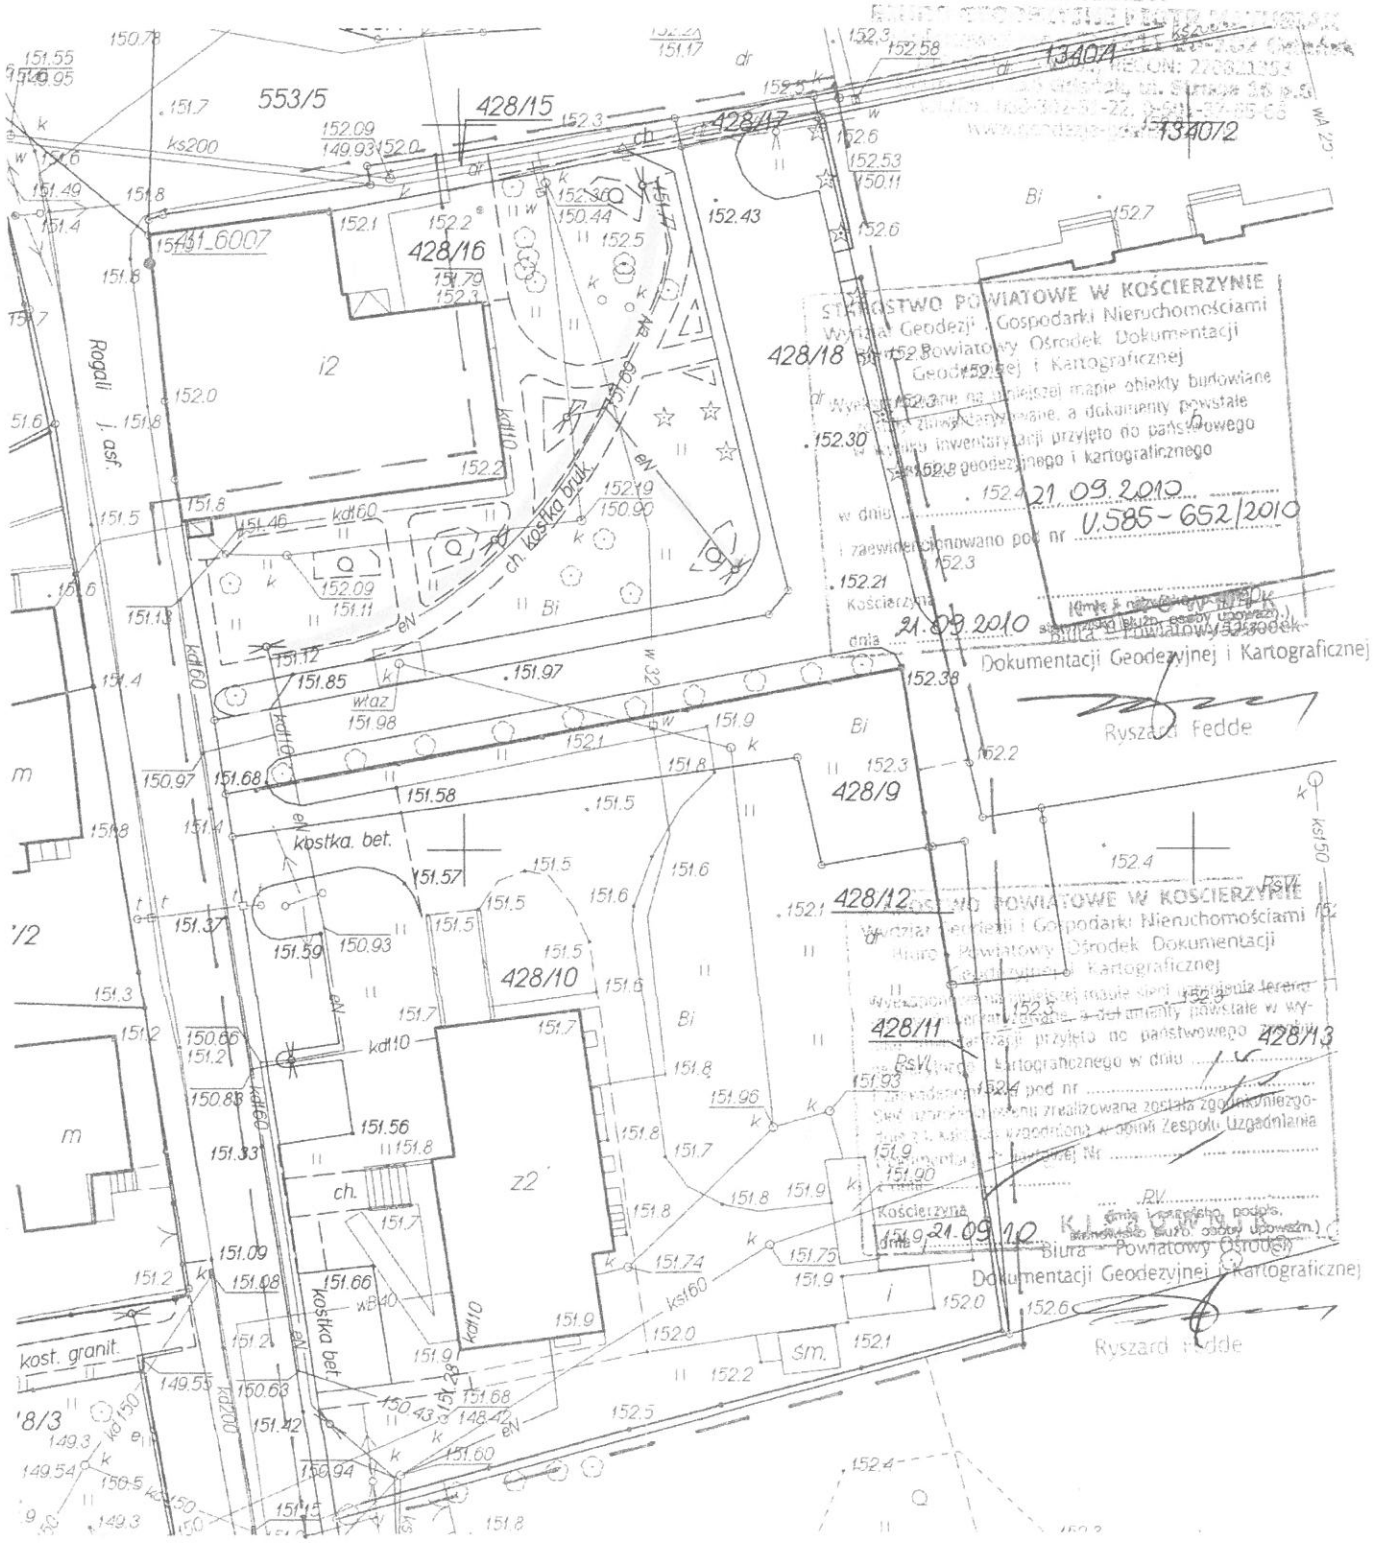

 Wydział Geodezji i Gospodarki Nieruchomościami  
 Biuro Powiatowy Ośrodek Dokumentacji  
 Geodezyjnej i Kartograficznej  
 152.3  
 21.09.2010  
 Dokumentacji Geodezyjnej i Kartograficznej  
 Ryszard Fedde


**Plan finansowy Gminnego Ośrodka Kultury Sportu i Rekreacji na**  
Plan finansowy w układzie rodzajowym

Wyszczególnienie	Plan 2018
<b>Przychody ogółem</b>	<b>538 500,00</b>
<i>Przychody własne</i>	<i>167 000,00</i>
odpłatność w ramach prowadzonej działalności	160 000,00
Pozostałe	7 000,00
<b>Dotacja z budżetu gminy</b>	<b>371 500,00</b>
<b>Wydatki ogółem</b>	<b>538 500,00</b>
<b>Wynagrodzenia i pochodne</b>	<b>315 994,00</b>
wynagrodzenia osobowe	188 934,00
wynagrodzenia bezosobowe	90 000,00
ubezpieczenia społeczne	37 060,00
<b>Zużycie materiałów i energii</b>	<b>90 500,00</b>
koszty zużycia energii	27 000,00
zakup materiałów i wyposażenia	63 500,00
w tym:	
nagrody rzeczowe	20 000,00
materiały biurowe, środki czystości	4 500,00
wyposażenie	14 000,00
inne: materiały do utrzym. boisk, paliwa, art. spożywc	25 000,00
<b>Usługi obce</b>	<b>114 006,00</b>
w tym:	
kulturalne (teatryki, pokaz iluzji, obsługa imprez)	37 406,00
telekomunikacyjne i pocztowe	2 000,00
transportowe	4 500,00
inne, serwis, naprawy, przeglądy, obsl. ratownik	70 100,00
<i>Podatki i opłaty: Zaiks, abonamenty, ubezp</i>	<i>7 500,00</i>
<i>Świadczenia na rzecz pracowników: ZFSS, ba</i>	<i>7 500,00</i>
<i>Podróże służbowe</i>	<i>3 000,00</i>
Dotacja celowa - Projekt LGD	36 370,00
Pożyczka	63 630,00

**D Y R E K T O R**  
Gminnego Ośrodka Kultury  
Sportu i Rekreacji w Limoszu

*Kamila Zywicka*